


Anlage 1: Lage der geplanten Trinkwasserzapfstelle, Bereich Neuer Hafen

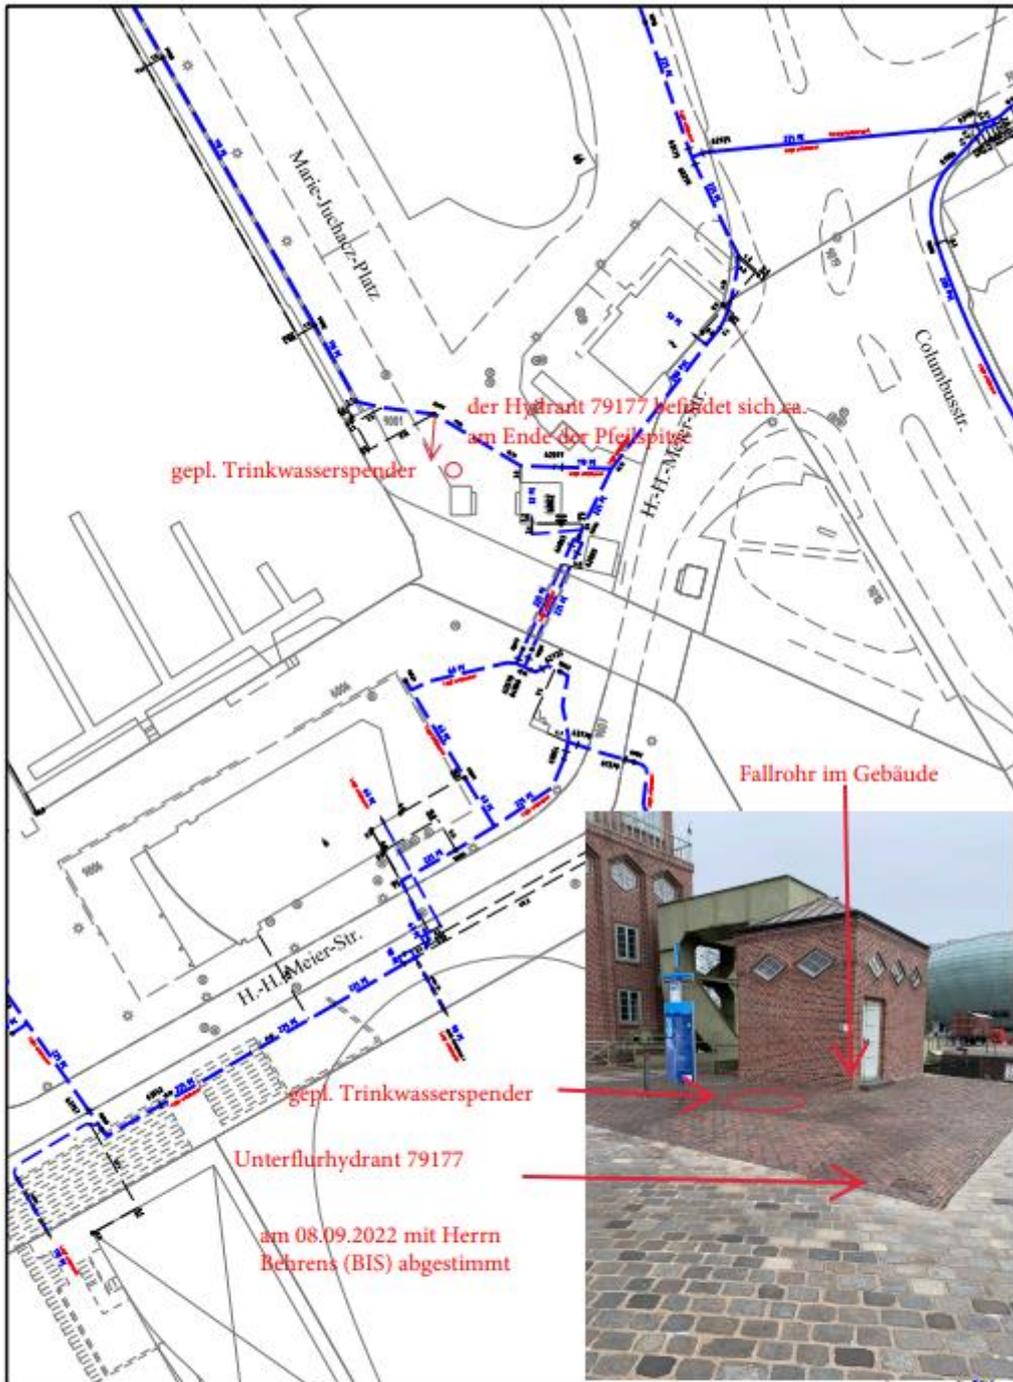

<b>NM - Dokumentation</b> Auszug aus dem Bestandsplanwerk		<b>sIsVIEW</b>	Name: fuerkb	Datum: 06.09.2022	
Bremerhaven Sparte: Wasser	Maßstab: 1:1000	wesernetz Bremerhaven GmbH NM - Dokumentation Netzauskunft Tel. 0421 / 359 3535		<b>wesernetz</b> <small>Ein Unternehmen von swb</small>	